


# STACJA PODCISNIENIOWA SP 2 DLA MIEJSCOWOSCI JAKTORÓW

## PLAN SYTUACYJNY 1 : 500

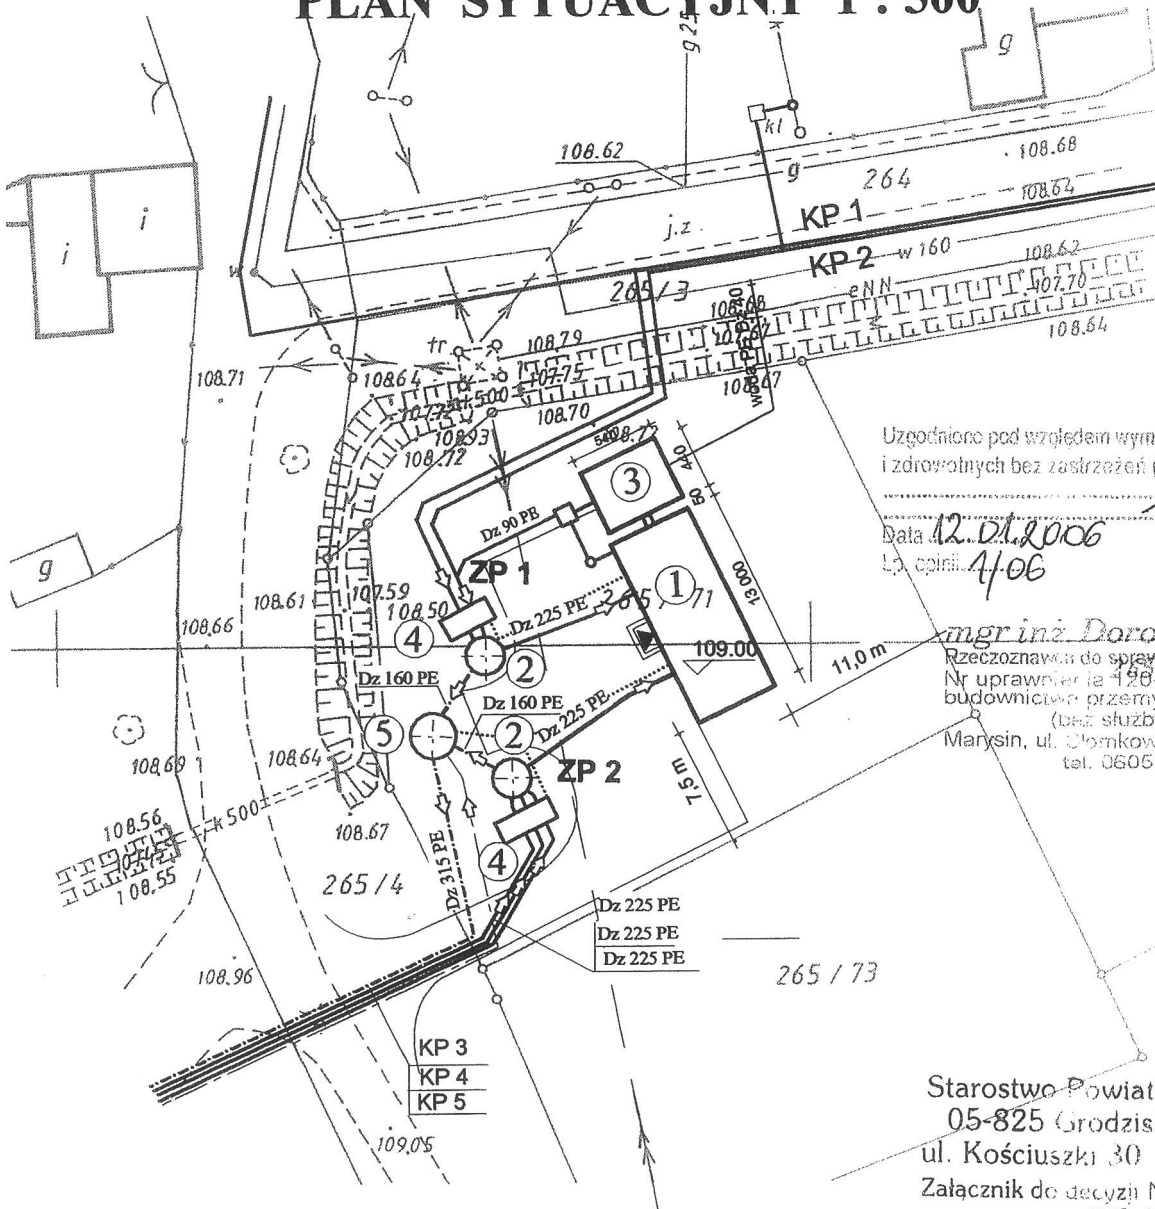

Uzgodniono pod względem wymagań higienicznych i zdrowotnych bez zastrzeżeń (z zastrzeżeniami)

Data: 12.01.2006  
Lp. opinii: 4/06

Podpis i pieczęć

*mgr inż. Dorota Michalska*  
Rzecznikowa do spraw sanitarnohigienicznych  
Nr uprawnień 120-BPi0/95 w zakresie  
budownictwa przemysłowego i ogólnego  
(bez służby zdrowia)  
Marysin, ul. Dłomkowa 8, 21-002 Jastków  
tel. 0605 616 088

Starostwo Powiatu Grodzkiego  
05-825 Grodzisk Mazowiecki  
ul. Kościuszki 30 tel. 724 18 33

Załącznik do decyzji Nr ..... 222.106

WAB/73510/551105106 z dnia ...06.03.06

P.W. / ELGRUNTY  
KIEROWNIK BUDOWY


*inż. Krzysztof Alojzy*  
Upr. budowlane Nr UAN-Upr. 45/87

**DOKUMENTACJA ZA ZGODNOŚĆ  
POWYKONAWCZA Z ORYGINAŁEM**

### LEGENDA:

- 1 - Budynek aparatury próżniowej
- 2 - Zbiornik podciśnieniowy
- 3 - Filtr powietrza
- 4 - Komora zasuw
- 5 - Pompownia tłoczna

- Przewody podciśnieniowe
- - - Przewody ciśnieniowe
- ..... Przewody elektryczne

 <b>ISA POLSKA Sp. z o.o.</b> 01-141 Warszawa, ul. Wolaska 84/86 Tel/fax 0 22 631 09 46, NIP 527-19-89-824 REGON 012686465 www.kanalizacje.pl		20-704 Lublin, ul. Spółdzielczości Pracy 36 Tel. 0 81 444 15 82, 081 4441580 Fax 0 81 444 15 81 e-mail: iss@kanalizacje.pl	
Investycja:	Kanalizacja sanitarna dla miejscowości Jaktorów		
Obiekt:	Pompownia podciśnieniowa SP 2		
Rysunek:	Plan sytuacyjny		
Projektanci:	Specjalność:	Nr uprawnień:	Data:
<i>inż. Aleksander Kantek</i>	inst-inż.	161/77	12.2003r.
<i>mgr inż. M. Podlaszewski</i>	inst-inż.		12.2003r.
Sprawdzający:	inst-inż.	5/Lb/96	12.2003r.
<i>mgr inż. Mirosław Wnuk</i>	inst-inż.		
Stadium:	Projekt budowlano-wykonawczy		
	Skala: 1 : 500		
	Nr ryz. 1		