


STACJA PODCISNIENIOWA SP 5 DLA MIEJSCOWOSCI JAKTORÓW - BUDY ZOSINE

PLAN SYTUACYJNY 1 : 500

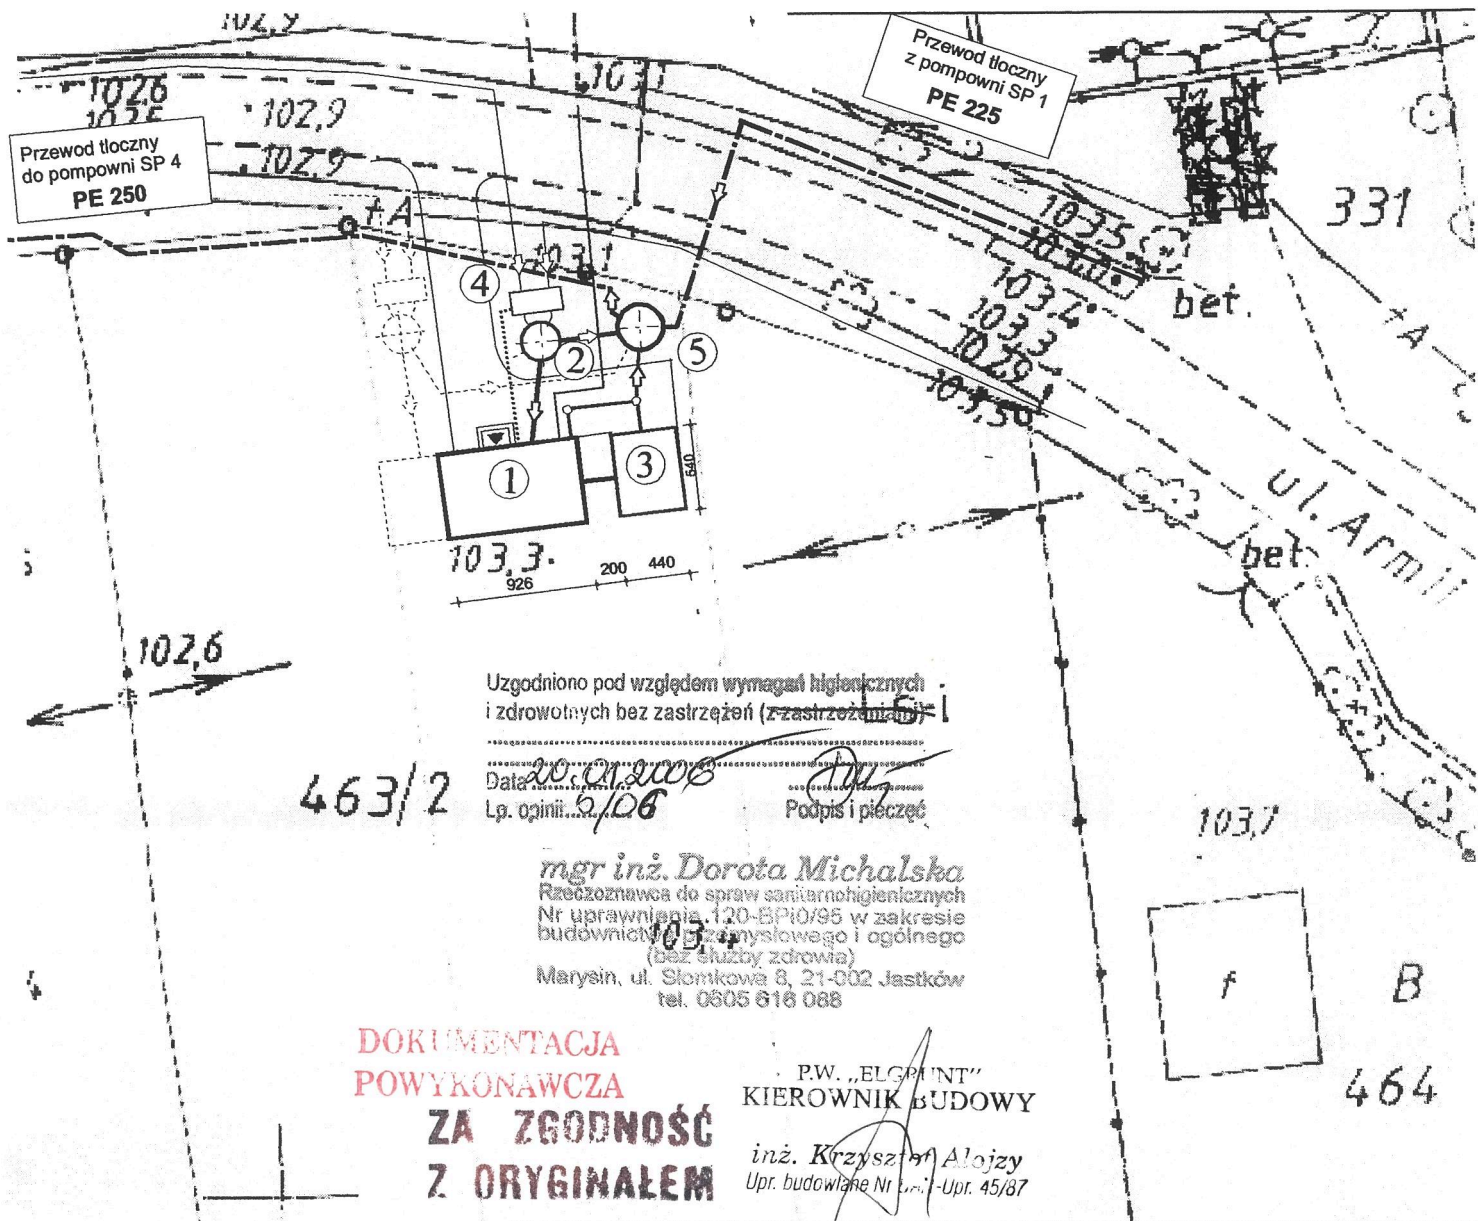

Uzgodniono pod względem wymagań higienicznych i zdrowotnych bez zastrzeżeń (z zastrzeżeniami)

463/2

Podpis i pieczęć

mgr inż. Dorota Michalska
Rzecznikowa do spraw sanitarnehigienicznych
Nr uprawnień: 120-BPiO/95 w zakresie budownictwa inżynierskiego i ogólnego (bez służby zdrowia)
Marysin, ul. Słomkowa 8, 21-002 Jastków
tel. 0605 616 088

**DOKUMENTACJA
POWYKONAWCZA
ZA ZGODNOŚĆ
Z ORYGINAŁEM**

P.W. „ELGPOINT”
KIEROWNIK BUDOWY

inż. Krzysztof Alojzy
Upr. budowlane Nr ... - Upr. 45/87

LEGENDA:

- 1 - Budynek pompowni
- 2 - Zbiornik podciśnieniowy
- 3 - Filtr powietrza
- 4 - Komora zasuw
- 5 - Pompownia tłoczna

- Przewody podciśnieniowe
- - - Przewody ciśnieniowe
- Przewody elektryczne

PROKOBUD		Projektowanie, Konsultacje, Budowa 05-500 Piaseczno-Chyliczki, ul. Melanii 16			
Inwestycja:	Kanalizacja sanitarna dla miejscowości Jaktorów				
Obiekt:	Pompownia podciśnieniowa SP 5 Budy Zosine				
Rysunek:	Plan sytuacyjny				
Projektanci:	Specjalność:	Nr uprawnień:	Data:	Podpis:	Stadium:
inż. Aleksander Kantek	inst-inż.	161/77	12.2004r.		Projekt budowlano-wykonawczy
			12.2004r.		Skala: 1 : 500
Sprawdzający:	Specjalność:	Nr uprawnień:	Data:	Podpis:	Nr rys.:
mgr inż. Lidia Trawińska	inst-inż.	2201/Lb/93	12.2004r.		1