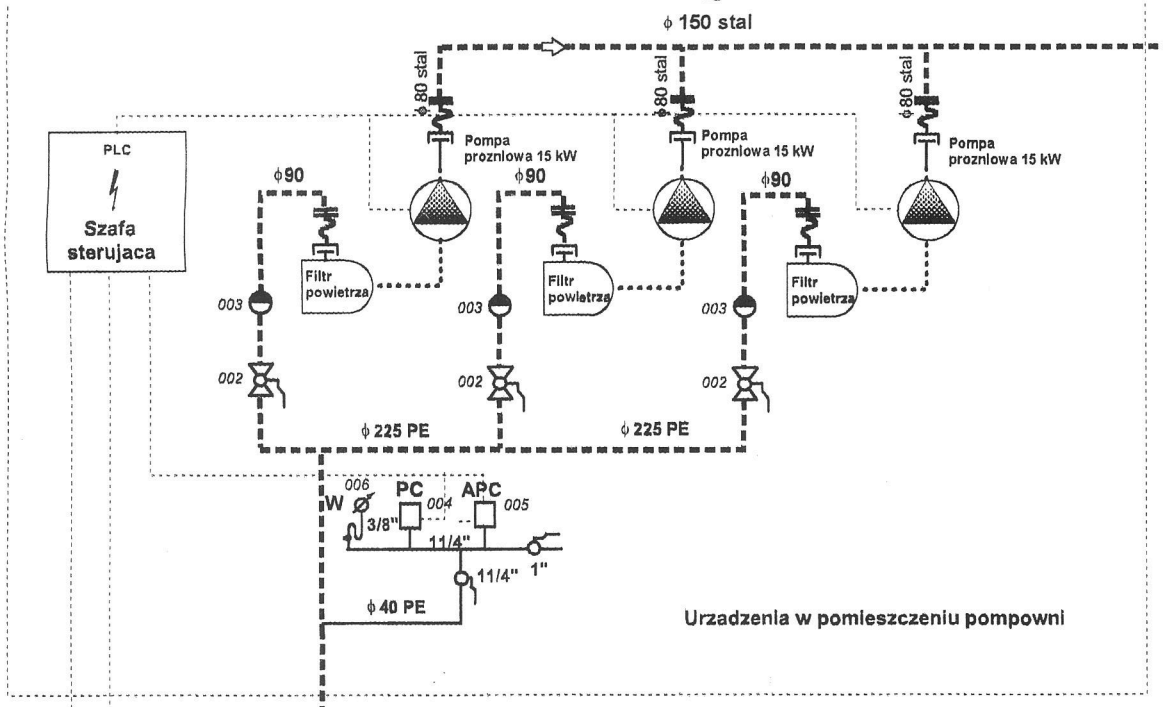

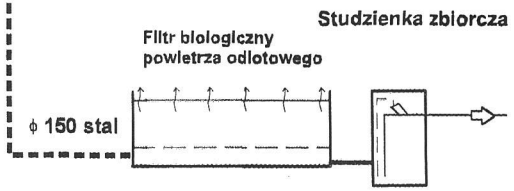

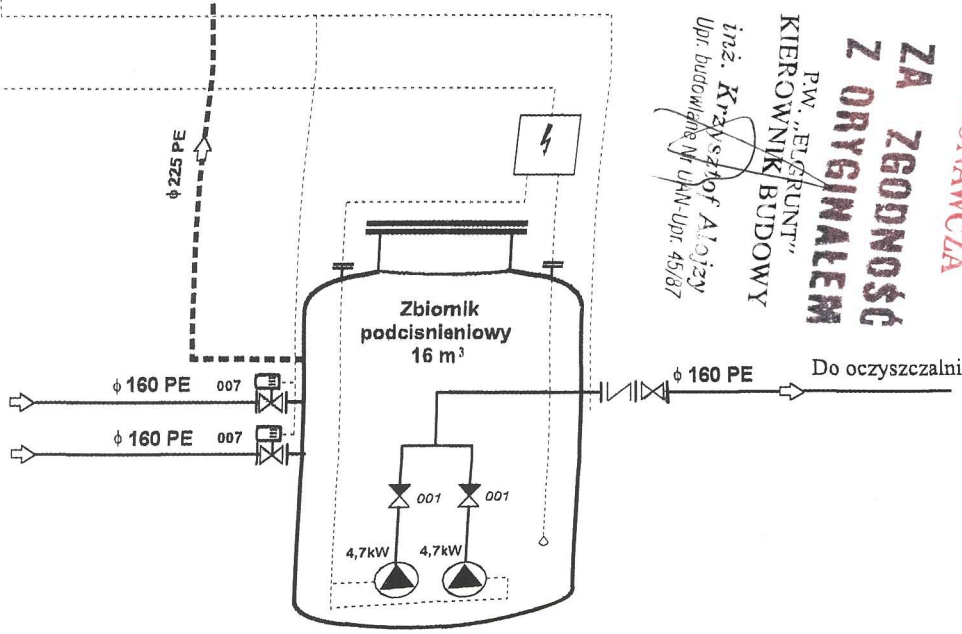

DOKUMENTACJA POWYKONAWCZA
ZA ZGODNOŚĆ Z ORYGINAŁEM
P.W. „ELGRUNT" KIEROWNIK BUDOWY
inż. Krzysztof Alojzy
Upr. budowlane Nr UAN-Upr. 45/87

ARMATURA

001 - Zawor zwrotny kulowy HDL
002 - Zawor kulowy PVC "Glynwed" VEIV 090
003 - Zawor zwrotny PVC "Glynwed" VRIV 090
004 - Pomiar poziomu prózni - Nautilus XML-A
005 - Przetwornik podcisnienia 4 - 20 mA - Nautilus XML - E
006 - Wakuometr
007 - Zasuwy nozowe AVK lub HAWLE z napedem elektrycznym typ AUMA

PROKOBUD	Projektowanie, Konsultacje, Budowa 05-500 Piaseczno-Chyliczki, ul. Melanii 16
Inwestycja:	*Kanalizacja sanitarna dla gminy Jaktorów - część północna*
Obiekt:	*Pompownia podciśnieniowa SP 5*
Rysunek:	*Schemat technologiczny*

Projektanci	Specjalnosc	Nr uprawnien	Data	Podpis	Stadium
inż. Aleksander Kantek	*inst-inż.*	*161/77*	*09.2004r.*		*Projekt budowlano-wykonawczy*
			09.2004r.		Skala
Sprawdzający: *mgr inż. Lidia Trawińska*	*inst-inż.*		*09.2004r.*		Nr rys. *3*