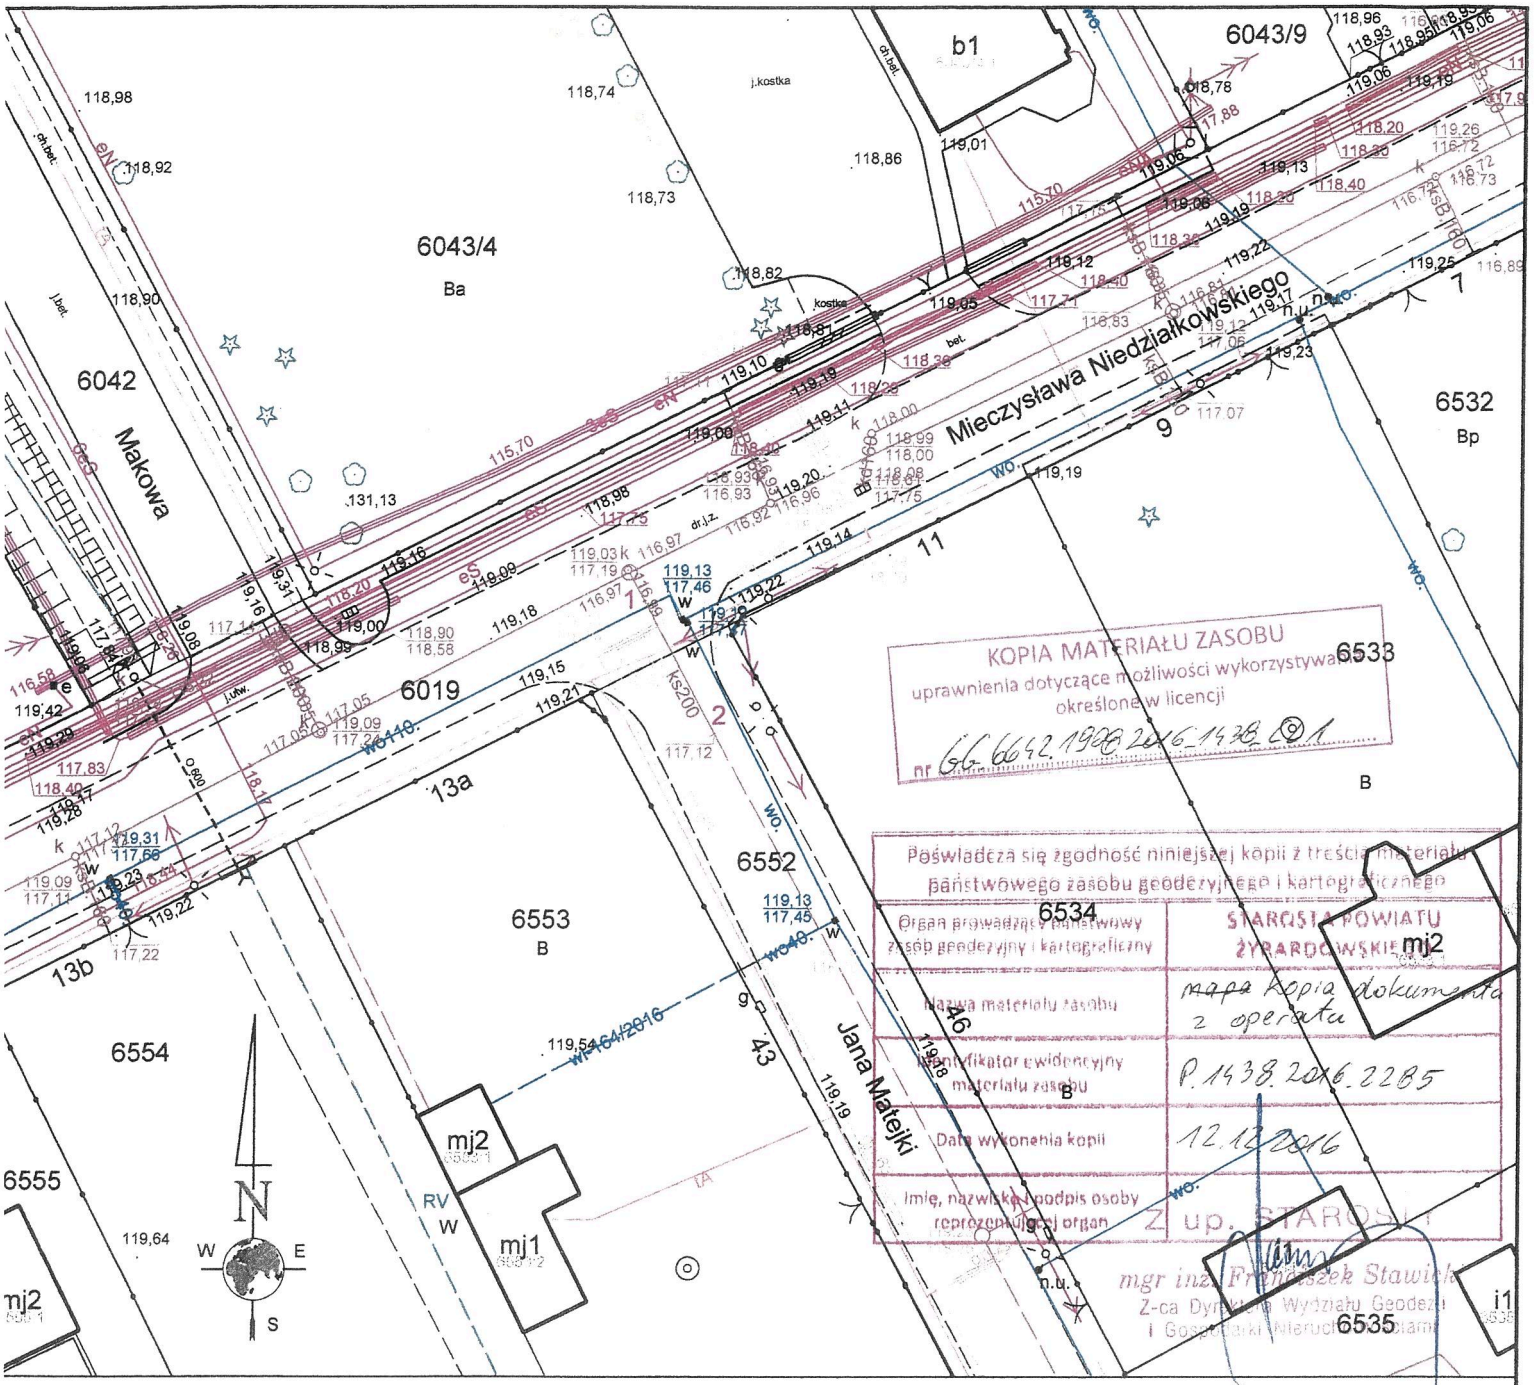

GEODEZYJNA INWENTARYZACJA POWYKONAWCZA SIECI KANALIZACJI SANITARNEJ

Województwo mazowieckie
Powiat żyrardowski
Jednostka ewidencyjna 143801_1
Miasto Żyrardów
Obręb 143801_1.0006
Obiekt dz. ew. nr 6019, 6552

Mapa w skali 1:500

Arkusz mapy zasadniczej 7.169.16.07.4.1
Układ wsp. płaskich "2000" pas 7
Układ wsp. wysokościowych "Kronsztadt 86"
Identyfikator zgłoszenia GG.6640.2302.2016

Pomiar inwentaryzacyjny sieci kanalizacji sanitarnej wykonano na odcinku 1-2.
Mapę opracowano dnia 02.12.2016 r.

PRZEDSIĘBIORSTWO USŁUG GEODEZYJNYCH
Adam Aronowski
ul. 1 Maja 41B, pok. 26
96-300 ŻYRARDÓW
tel. 46 855-22-72
NIP 838-101-87-73, regon: 142343307

Aronowski
GEODETA UPRAWNIONY
mgr inż. Maciej Aronowski
96-300 Żyrardów ul. Okrzei 8/14 m. 19
tel. 46 855-23-85, tel. kom. 788-546-835
Uprawnienia: 20774

Organ prowadzący państwowy zasób geodezyjny i kartograficzny	STAROSTA POWIATU ŻYRARDOWSKIEGO
Identyfikator ewidencyjny materiału zasobu	P.1438.2016.2285
Data wpisania do ewidencji materiałów zasobu	07 GRU. 2016
Imię, nazwisko i podpis osoby reprezentującej organ	Z up. STAROSTY inż. Antoni Twarkowski Inspektor ds. kontroli prac geodezyjnych i kartograficznych